


LEGENDA MÍSTNOSTÍ - SEKCE A


Č.M.	MÍSTNOST	PLOCHA(m <sup>2</sup> )
A-401	SCHODIŠTĚ	14,23
A-402	CHODBA	7,17
A-403	VÝTAH	2,48
A-404	SVĚTLÍK	1,54
A-405	INSTALAČNÍ ŠACHTA	0,55
A-406	KUCHYŇKA	2,61
A-407	CHODBA	19,77
A-408	KANCELÁŘ	15,18
A-409	KANCELÁŘ	24,37
A-410	WC MUŽI	6,80
A-411	WC ŽENY	5,37
A-412	CHODBA	8,07
A-413	SKLAD	1,98
A-414	KANCELÁŘ	19,49
A-415	KANCELÁŘ	22,32
A-416	KANCELÁŘ	16,25
A-417	KANCELÁŘ	15,25
A-418	KANCELÁŘ	30,14
A-419	KANCELÁŘ	29,22
A-420	SKLAD	7,10
A-421	WC ŽENY	3,15
A-422	WC MUŽI	3,27
A-423	CHODBA	13,16
A-424	HALA	27,37
A-425	KANCELÁŘ	13,27
A-426	KANCELÁŘ	15,74
A-427	KANCELÁŘ	32,26

PRONÁJÍMATELNÉ PROSTORY	310,94 m <sup>2</sup>
SPOLÉHNÉ PROSTORY PODLAŽÍ	18,08 m <sup>2</sup>
SPOLÉHNÉ PROSTORY BUDOVY	7,17 m <sup>2</sup>
TECHNICKÉ PROSTORY	21,00 m <sup>2</sup>
PLOCHA SEKCE A - CELKEM	357,19 m <sup>2</sup>

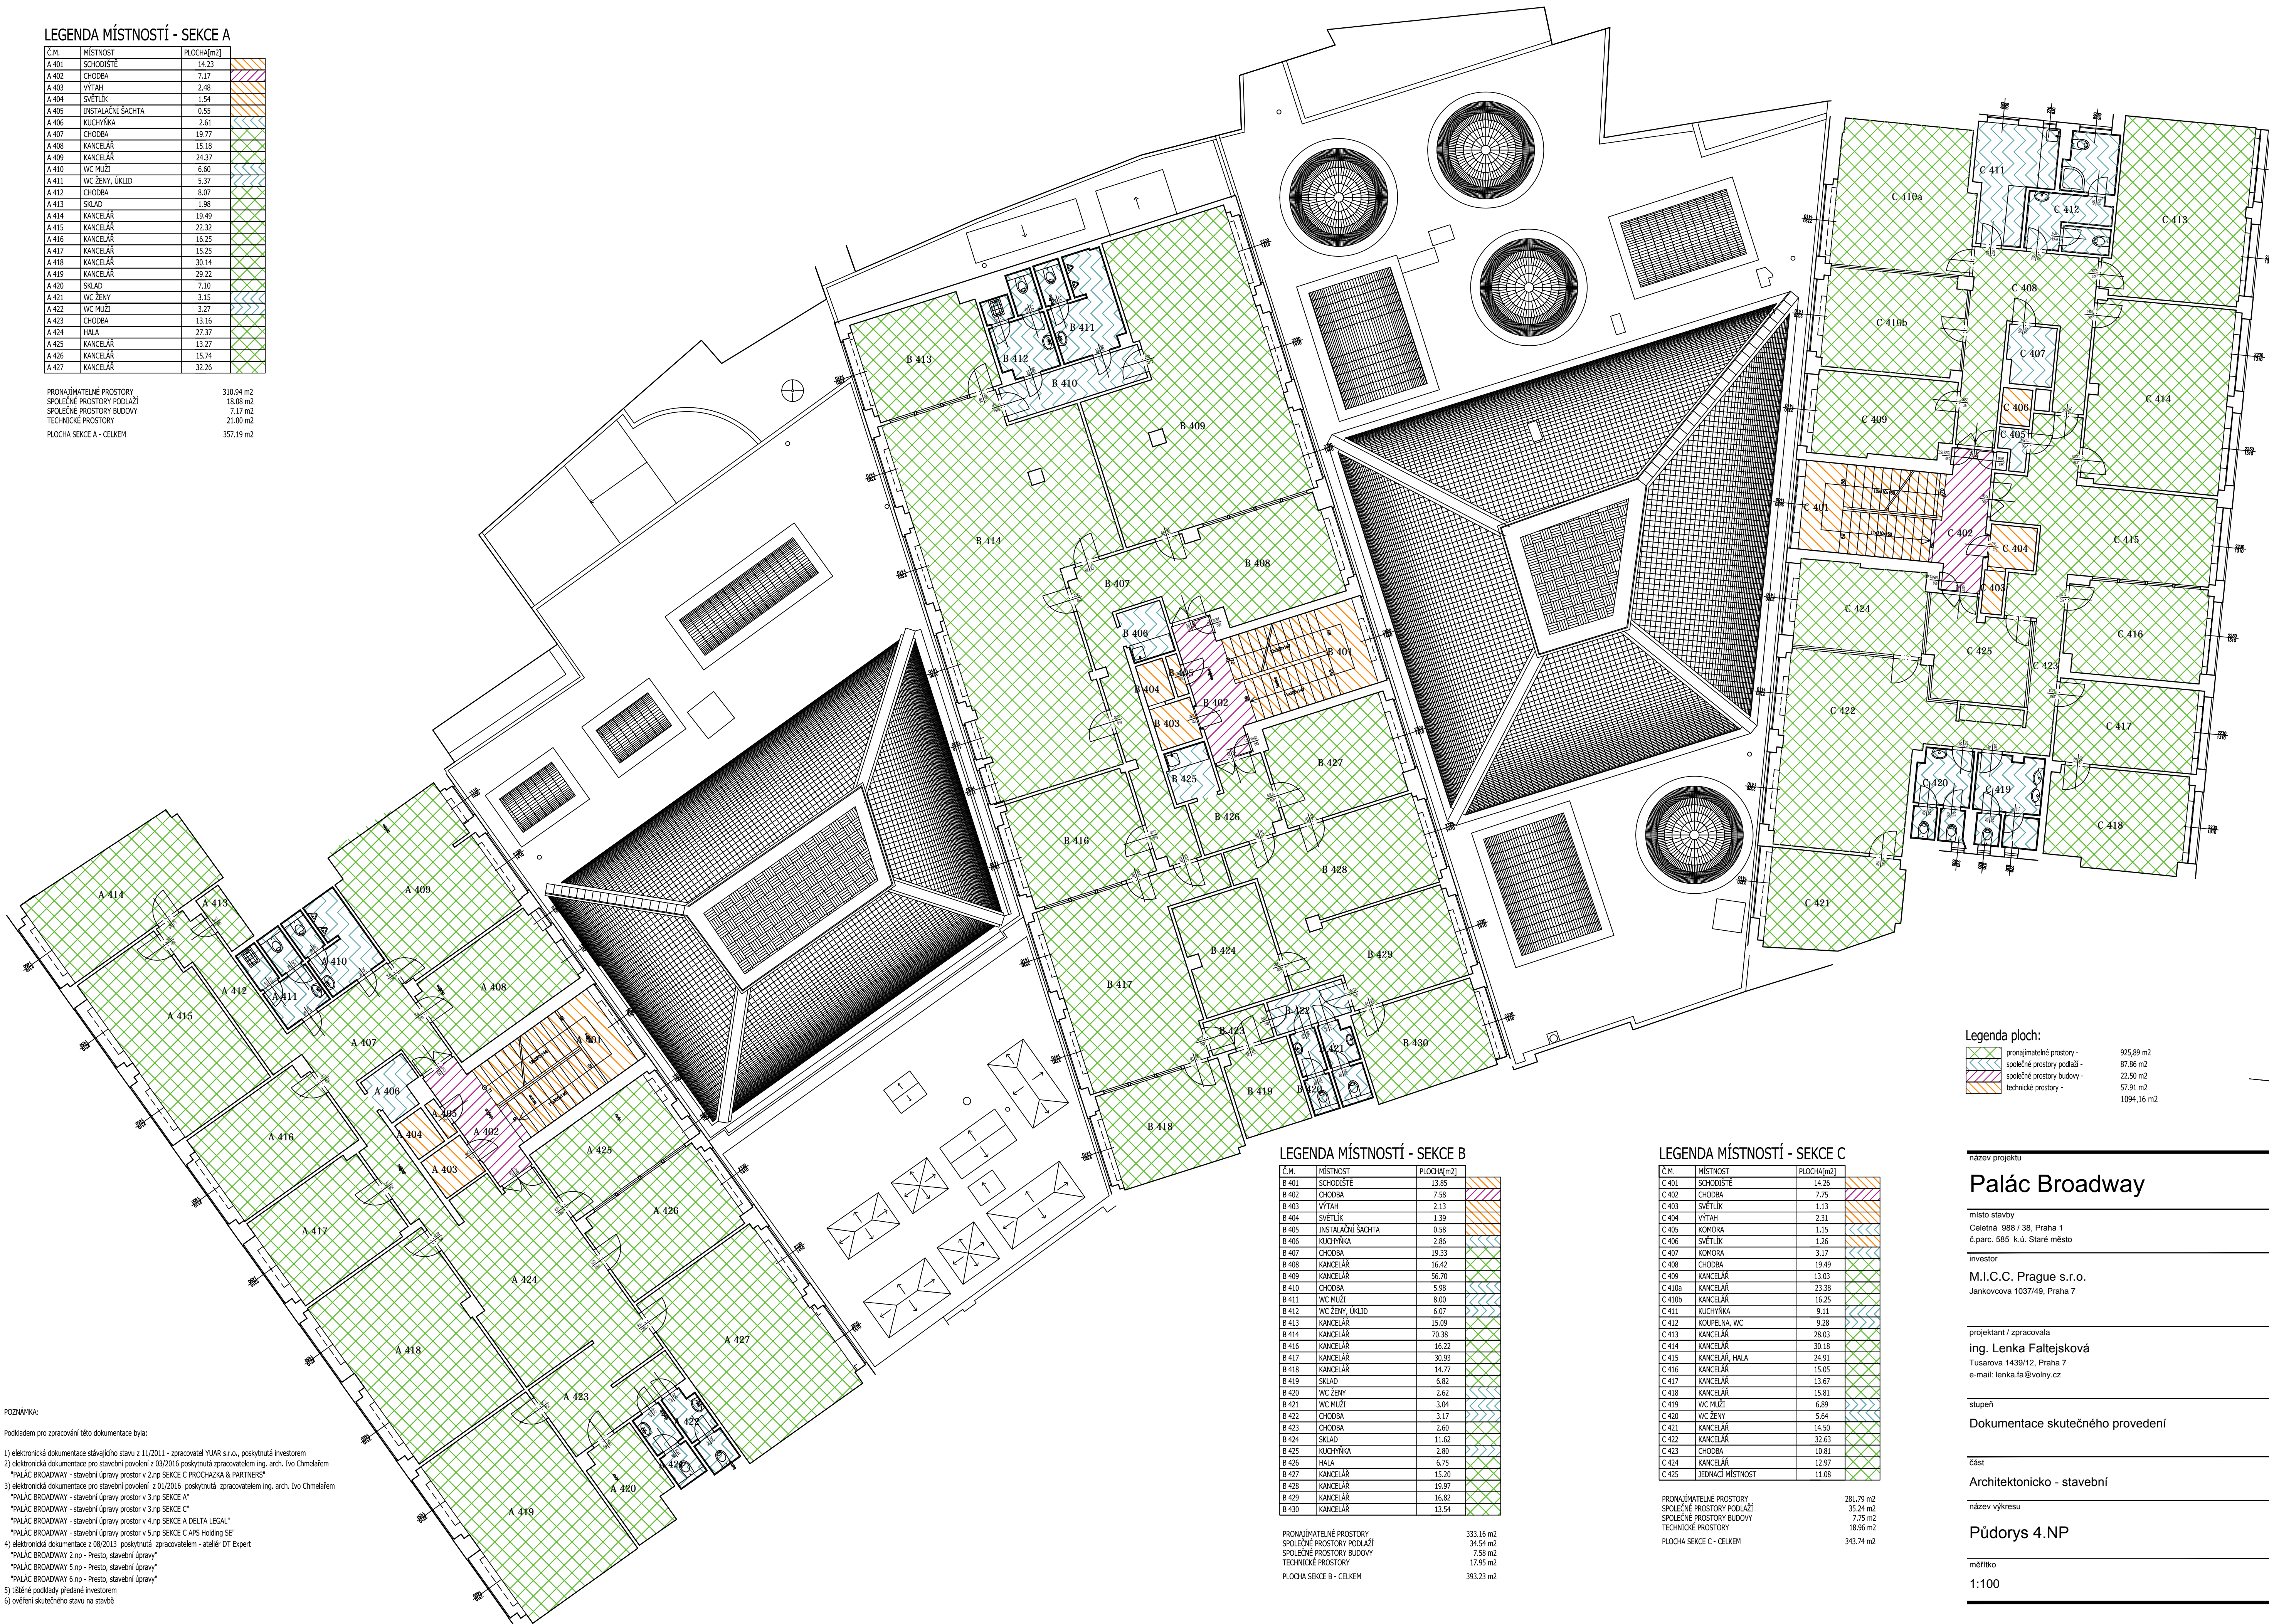

Legenda ploch:

	pronajímatelné prostory -	925,89 m <sup>2</sup>
	společné prostory podlaží -	87,86 m <sup>2</sup>
	společné prostory budovy -	22,50 m <sup>2</sup>
	technické prostory -	57,91 m <sup>2</sup>
		1094,16 m <sup>2</sup>

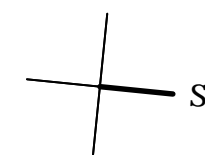

LEGENDA MÍSTNOSTÍ - SEKCE B

Č.M.	MÍSTNOST	PLOCHA(m <sup>2</sup> )
B-401	SCHODIŠTĚ	13,85
B-402	CHODBA	7,58
B-403	VÝTAH	2,13
B-404	SVĚTLÍK	1,39
B-405	INSTALAČNÍ ŠACHTA	0,58
B-406	KUCHYŇKA	2,86
B-407	CHODBA	19,33
B-408	KANCELÁŘ	16,42
B-409	KANCELÁŘ	56,70
B-410	CHODBA	5,98
B-411	WC MUŽI	8,00
B-412	WC ŽENY, UKLID	6,07
B-413	KANCELÁŘ	15,09
B-414	KANCELÁŘ	70,38
B-415	KANCELÁŘ	16,22
B-417	KANCELÁŘ	30,93
B-418	KANCELÁŘ	14,77
B-419	SKLAD	6,82
B-420	WC ŽENY	2,62
B-421	WC MUŽI	3,04
B-422	CHODBA	3,17
B-423	CHODBA	7,60
B-424	SKLAD	11,62
B-425	KUCHYŇKA	2,80
B-426	HALA	6,75
B-427	KANCELÁŘ	15,20
B-428	KANCELÁŘ	19,97
B-429	KANCELÁŘ	16,82
B-430	KANCELÁŘ	13,54

PRONÁJÍMATELNÉ PROSTORY	333,16 m <sup>2</sup>
SPOLÉHNÉ PROSTORY PODLAŽÍ	24,51 m <sup>2</sup>
SPOLÉHNÉ PROSTORY BUDOVY	7,58 m <sup>2</sup>
TECHNICKÉ PROSTORY	17,95 m <sup>2</sup>
PLOCHA SEKCE B - CELKEM	393,23 m <sup>2</sup>

LEGENDA MÍSTNOSTÍ - SEKCE C

Č.M.	MÍSTNOST	PLOCHA(m <sup>2</sup> )
C-401	SCHODIŠTĚ	14,26
C-402	CHODBA	7,75
C-403	SVĚTLÍK	1,13
C-404	VÝTAH	2,31
C-405	KOMORA	1,15
C-406	SVĚTLÍK	1,26
C-407	KOMORA	3,17
C-408	CHODBA	19,49
C-409	KANCELÁŘ	13,03
C-410a	KANCELÁŘ	23,38
C-410b	KANCELÁŘ	16,25
C-411	KUCHYŇKA	9,11
C-412	KOUPELNA, WC	9,28
C-413	KANCELÁŘ	28,03
C-414	KANCELÁŘ	30,18
C-415	KANCELÁŘ, HALA	24,91
C-416	KANCELÁŘ	15,05
C-417	KANCELÁŘ	13,67
C-418	KANCELÁŘ	15,81
C-419	WC MUŽI	6,89
C-420	WC ŽENY	5,64
C-421	KANCELÁŘ	14,50
C-422	KANCELÁŘ	32,63
C-423	CHODBA	10,81
C-424	KANCELÁŘ	12,97
C-425	JEDNACÍ MÍSTNOST	11,08

PRONÁJÍMATELNÉ PROSTORY	281,79 m <sup>2</sup>
SPOLÉHNÉ PROSTORY PODLAŽÍ	35,24 m <sup>2</sup>
SPOLÉHNÉ PROSTORY BUDOVY	7,75 m <sup>2</sup>
TECHNICKÉ PROSTORY	18,96 m <sup>2</sup>
PLOCHA SEKCE C - CELKEM	343,74 m <sup>2</sup>

POZNÁMKA:

Podkladem pro zpracování této dokumentace byly:

- 1) elektronická dokumentace stávajícího stavu z 11/2011 - zpracovatel YUAR s.s.o., poskytnutá investorem
- 2) elektronická dokumentace pro stavební povolení z 03/2016 poskytnutá zpracovatelem Ing. arch. Ivo Chmelářem "PALÁC BROADWAY - stavební úpravy prostor v 2.np SEKCE C PROCHAZKA & PARTNERS"
- 3) elektronická dokumentace pro stavební povolení z 01/2016 poskytnutá zpracovatelem Ing. arch. Ivo Chmelářem "PALÁC BROADWAY - stavební úpravy prostor v 3.np SEKCE C"
- 4) elektronická dokumentace pro stavební úpravy prostor v 4.np SEKCE A DELTA LEGAL
- 5) elektronická dokumentace z 08/2013 poskytnutá zpracovatelem - atelier DT Expert
- 6) elektronická dokumentace z 08/2013 poskytnutá zpracovatelem - atelier DT Expert
- 7) "PALÁC BROADWAY 2.np - Přesto, stavební úpravy"
- 8) "PALÁC BROADWAY 5.np - Přesto, stavební úpravy"
- 9) "PALÁC BROADWAY 6.np - Přesto, stavební úpravy"
- 10) Sběrné podklady předané investorem
- 11) ověření skutečného stavu na stavbě

název projektu

Palác Broadway

místo stavby  
Celetná 988 / 38, Praha 1  
č.parc. 585 k.ú. Staré město

investor  
M.I.C.C. Prague s.r.o.  
Jankovcova 1037/49, Praha 7

projektant / zpracovatel  
ing. Lenka Faltejsková  
Tusarova 1439/12, Praha 7  
e-mail: lenka.fa@volny.cz

stupeň číslo paré

Dokumentace skutečného provedení

část  
Architektonicko - stavební

název výkresu číslo výkresu

Půdorys 4.NP 04

měřítko datum

1:100 06/2016